






Sektion A-A

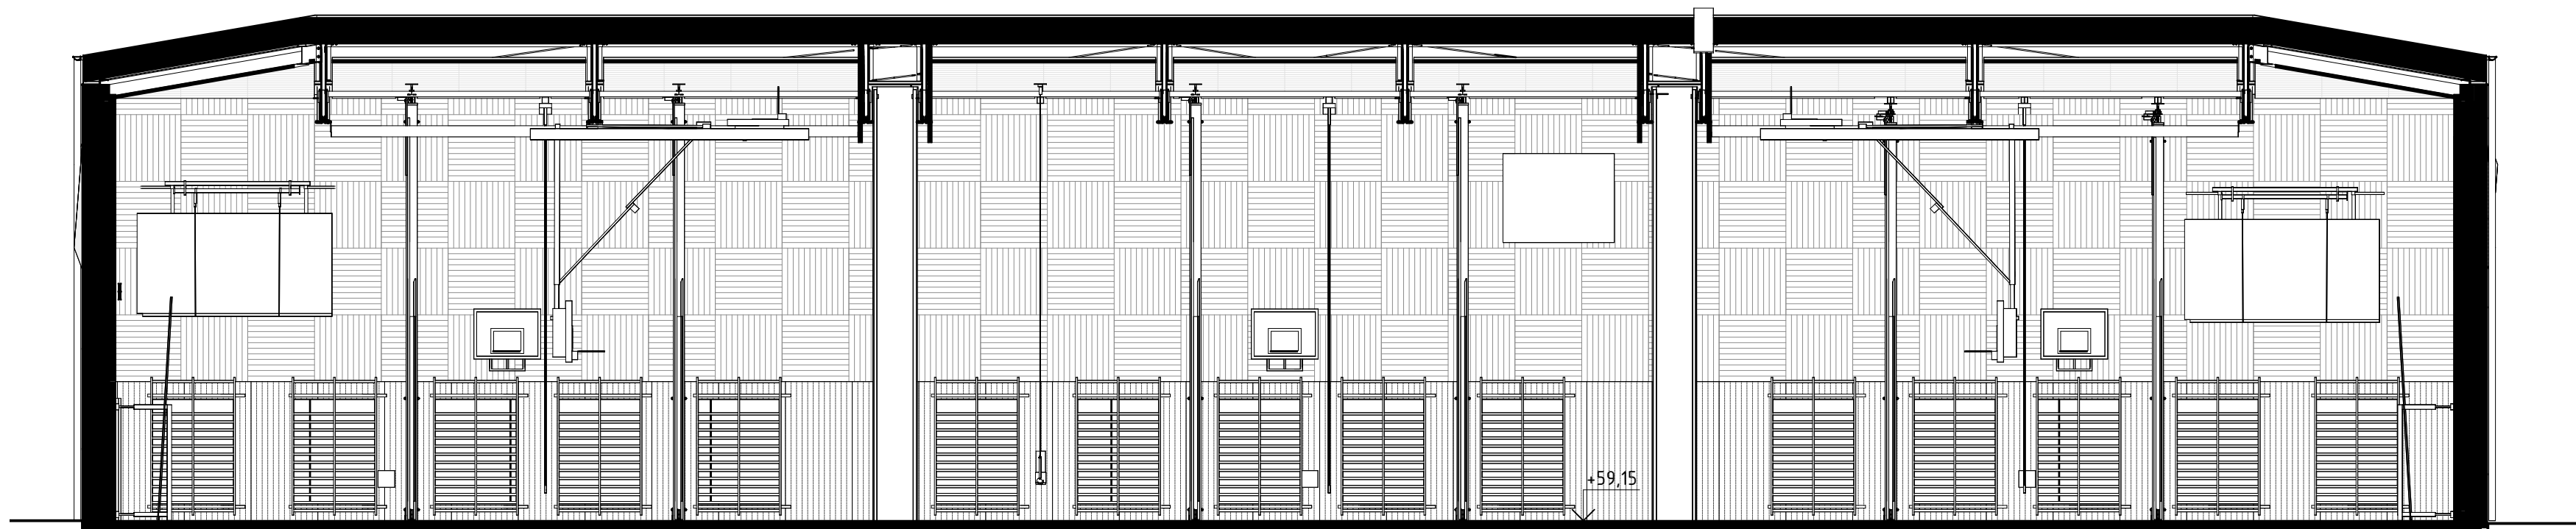



Sektion B-B

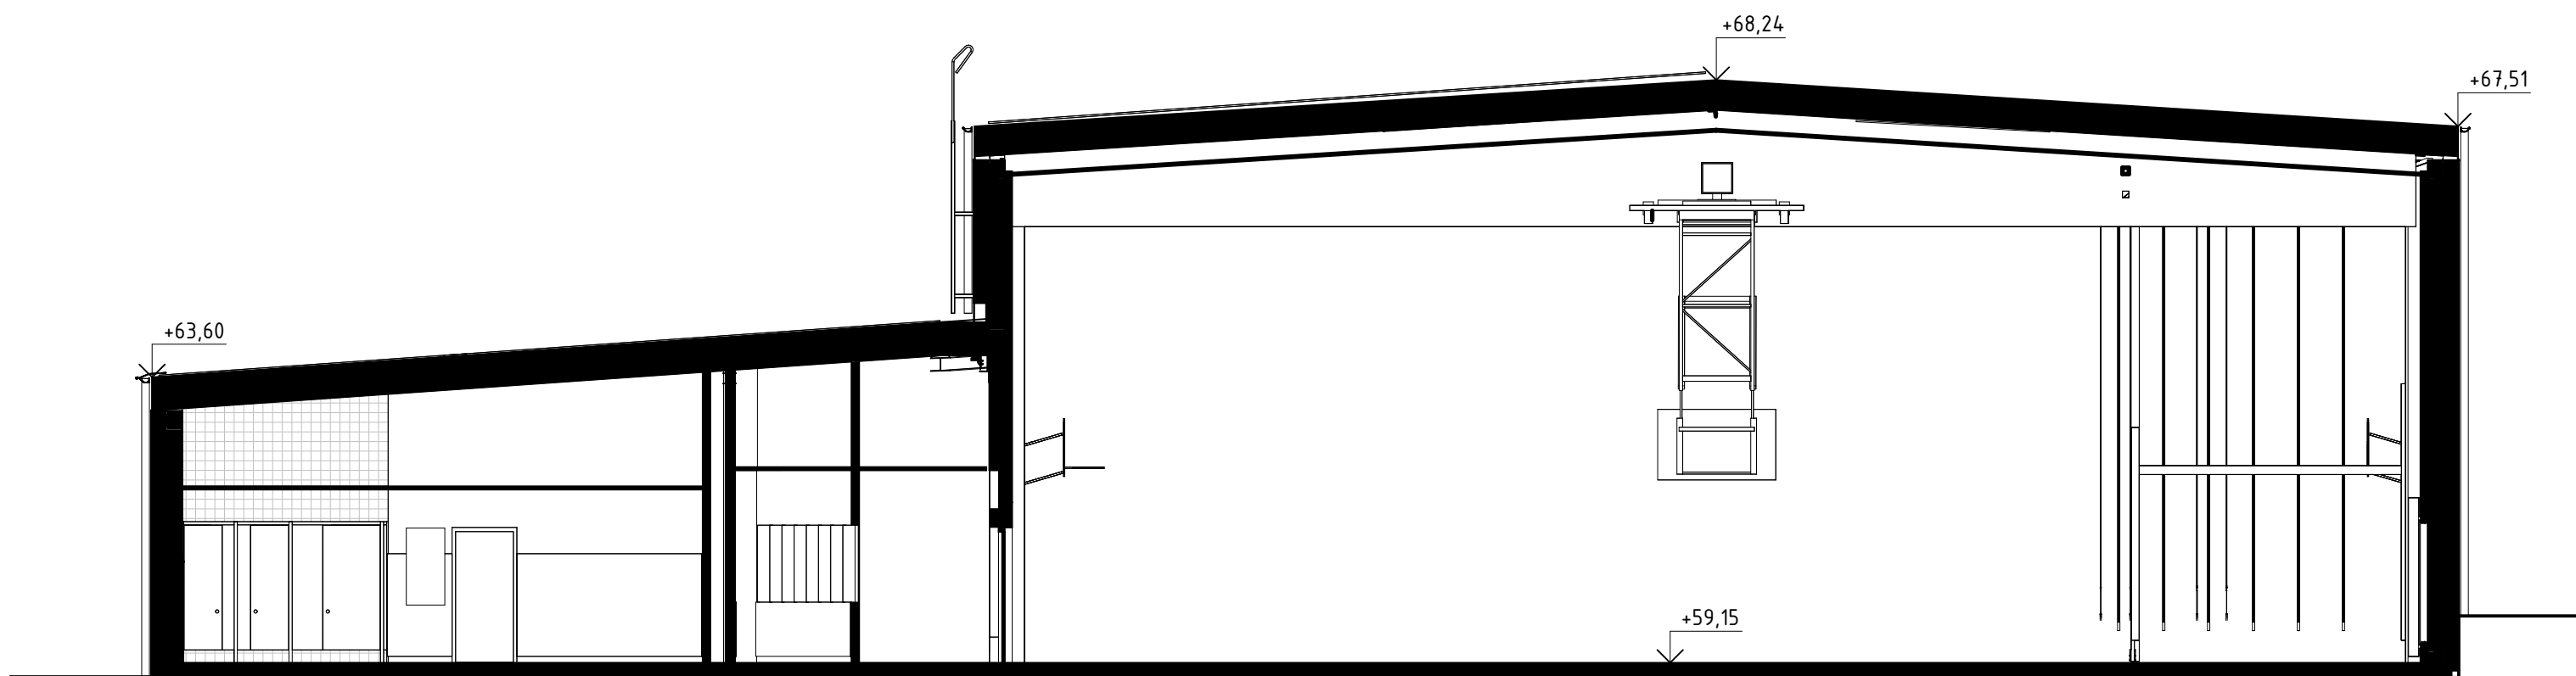

Sektion C-C

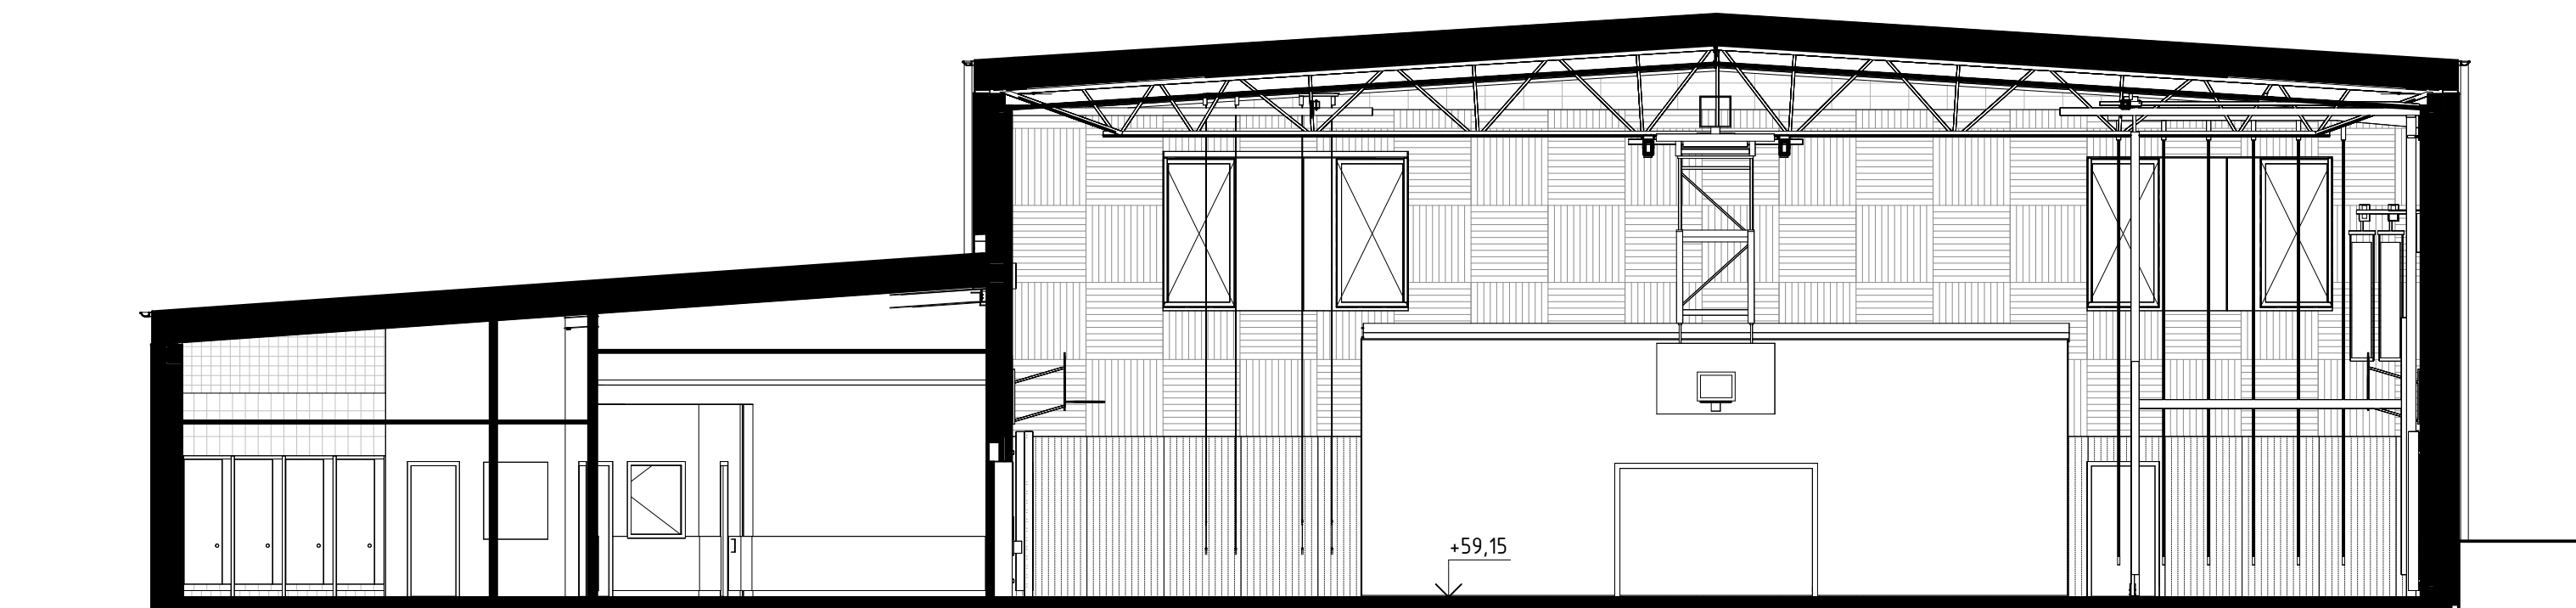

Sektion D-D

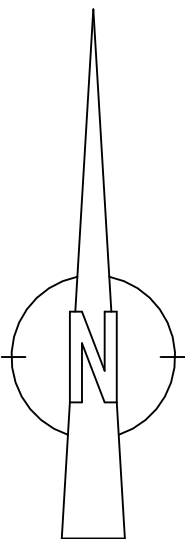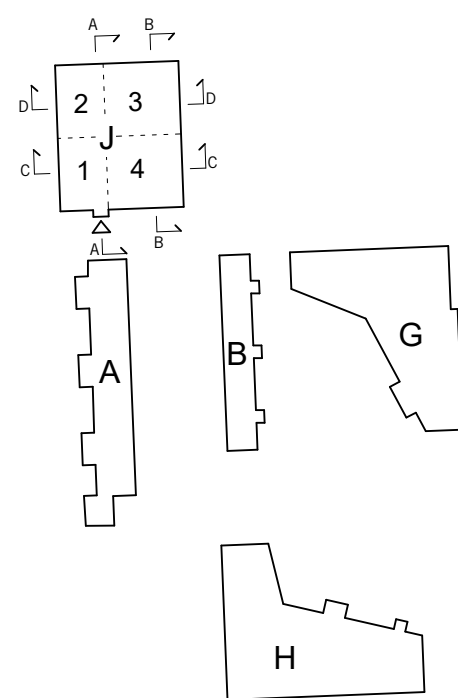

SKOLFASTIGHETER
I STOCKHOLM AB

RELATIONSRITNING	☒ A AIX Arkitekt 08-690 29 00		FALKHOLMEN 3 FASTIGHETSNUMMER 1460 HUS J SEKTIONER		
BYGGHANDLING	☐ K COWI				
FÖRFRÅGNINGSUNDERLAG	☐ E				
FÖRSLAGSHANDLING	☐ V				
BYGGLOVSRITNING	☐ C				
FÖRHANDSKOPIA	☐ L		SKALA 1:100		
RITADIKONSTR. AV MÖrr		HANDLAGGARE MÖrr	ARBETSNUMMER		
DATUM		ANSVARIG	RITINGSNUMMER		
2026-05-28		Sven Ahlenius	713910		
			1460-A-40-2-J100		