


Inkom till Stockholms stadsbyggnadskontor - 2021-11-30, Dnr 2016-00773

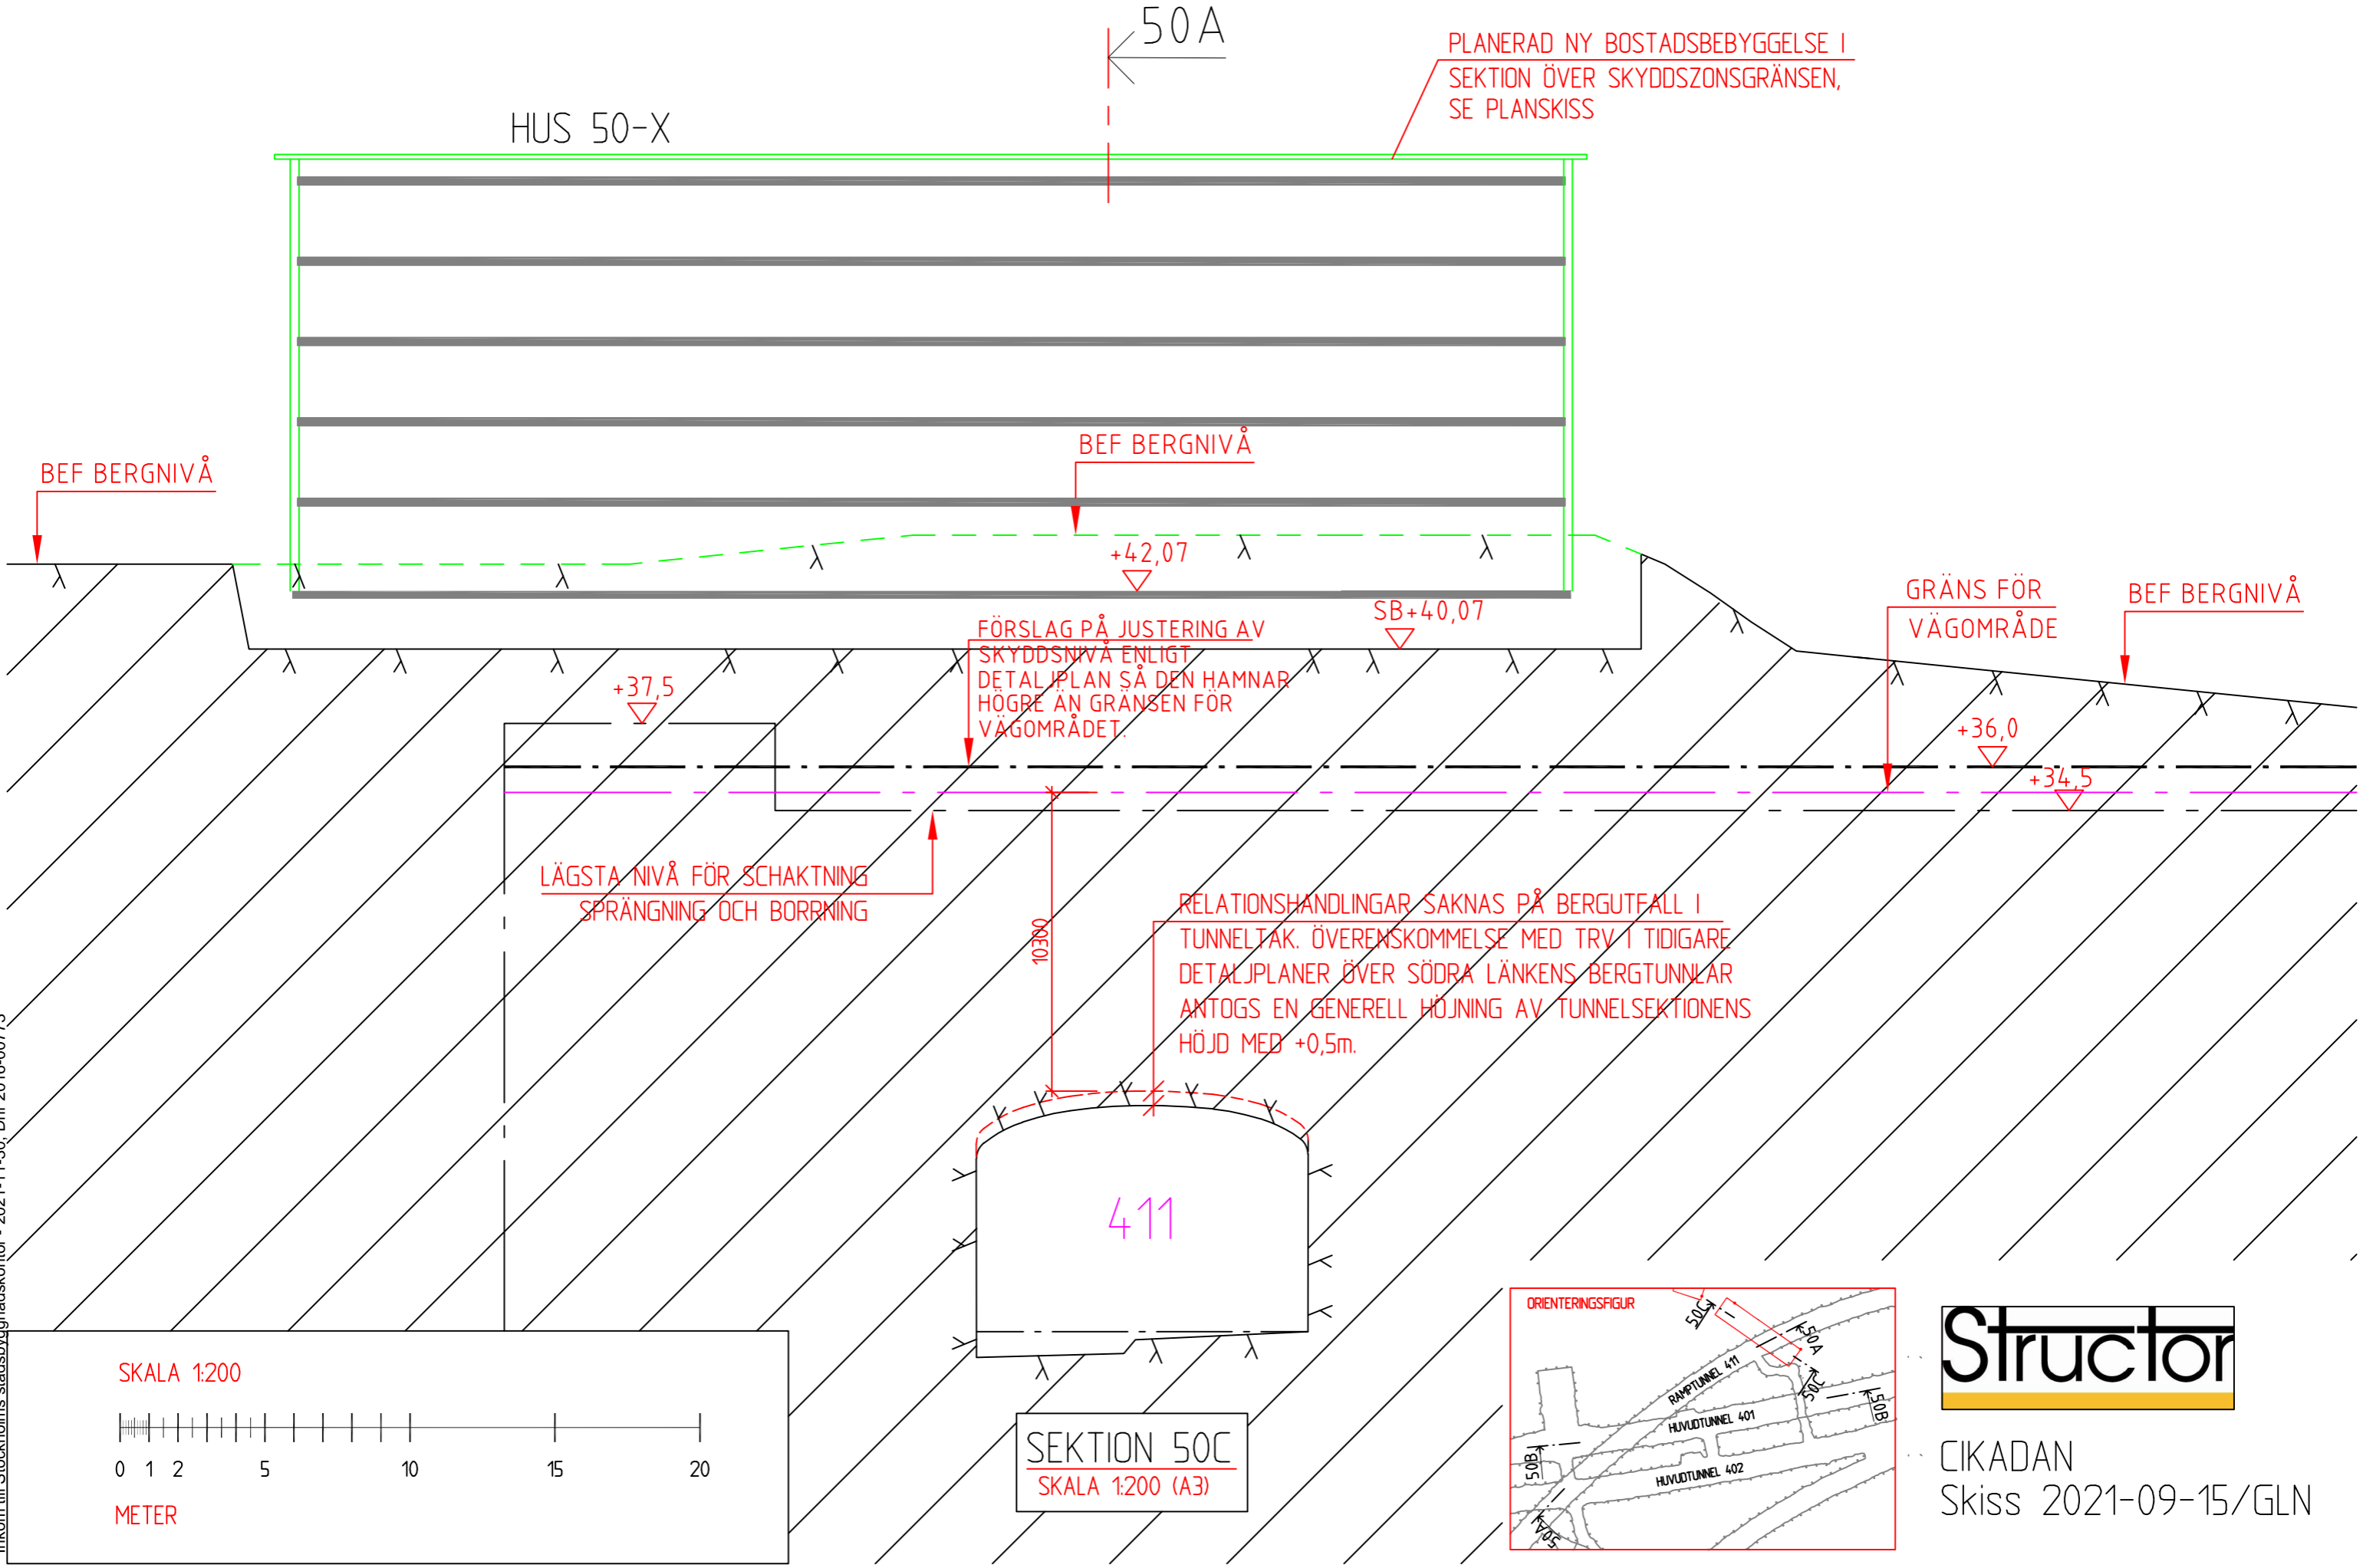

HUS 50-X

50A

PLANERAD NY BOSTADSBEBYGGELSE I SEKTION ÖVER SKYDDSZONSGRÄNSEN, SE PLANSKISS

BEF BERGNIVÅ

BEF BERGNIVÅ

+42,07

SB+40,07

FÖRSLAG PÅ JUSTERING AV SKYDDSNIVÅ ENLIGT DETALJPLAN SÅ DEN HAMNAR HÖGRE AN GRÄNSEN FÖR VÄGOMRÅDET.

+37,5

GRÄNS FÖR VÄGOMRÅDE

BEF BERGNIVÅ

+36,0

+34,5


LÄGSTA NIVÅ FÖR SCHAKTNING SPRÄNGNING OCH BORRNING

RELATIONSHANDLINGAR SAKNAS PÅ BERGUTFALL I TUNNELTAK. ÖVERENSKOMMELSE MED TRV I TIDIGARE DETALJPLANER ÖVER SÖDRA LÄNKENS BERGTUNNLAR ANTOGS EN GENERELL HÖJNING AV TUNNELSEKTIONENS HÖJD MED +0,5m.

10300


411

SEKTION 50C  
SKALA 1:200 (A3)

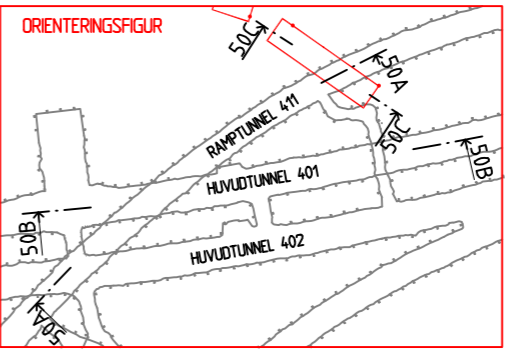

ORIENTERINGSFIGUR

SKALA 1:200

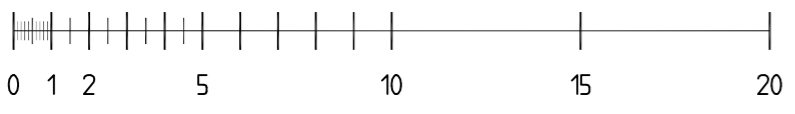

METER



CIKADAN  
Skiss 2021-09-15/GLN